

FÖRKLARINGAR:


ALLA MÅTT ANGES I MILLIMETER OM EJ ANNAT ANGES.

BRANDCELLSGRÄNS EI60
BRANDCELLSGRÄNS EI30

FÖRESKRIFTER:

HÄNVISNINGAR:

SEKTIONER A-40-2-01 TILL -03
FASADER A-40-3-01
BRANDSKYDDSBESKRIVNING

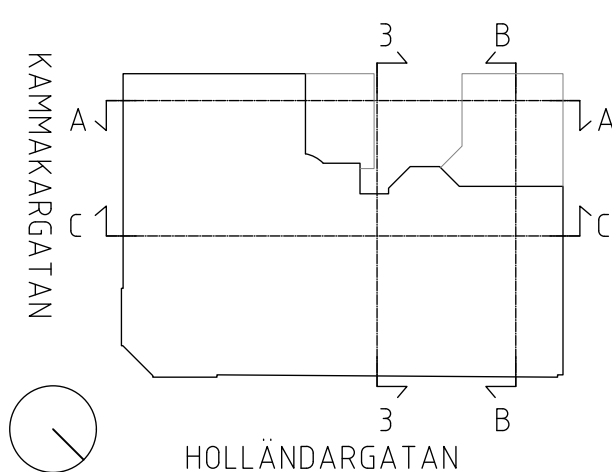

BET	ANT	ÄNDRINGEN AVSER	DATUM	SIGN
RELATIONSHANDLING				
KURLAND 11				
Vardag		Vardag Arkitekter AB Ringvägen 44, 118 67 Stockholm Tfn +46 (0)8 652 50 50		
UPPDRAG NR 049	RITAD/KONSTR AV S.TAUNE	HANDLÄGGARE S.TAUNE		
DATUM 2024-06-05	ANSVARIG ANNA REX & SANNA TAUNE			
PLANRITNING, KÄLLARVÄNING (KV)				
SKALA 1:50/A1 1:100/A3	NUMMER A-40-1-09			BET -