


LGH 1601

Odengatan 2
LGH BOA: 75m²

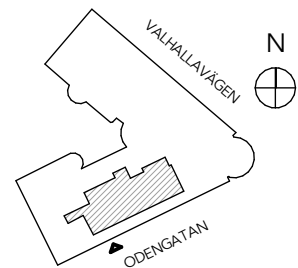


FÖRKLARING

- TM - tvättmaskin
TT - torktumlare
G - garderob
K/F - kyl/frys
DM - diskmaskin
M/U - mikro/ugn
TF - takfönster
EL+M - el, och mediacentral
GVF - fördelarskåp för GV
KV-VV - kall / varmvatten

- 100 Trapphall
100a Hisshall
101 Entré
102 Vardagsrum
103 Altan
104 Förråd
105 Kök
106 Badrum
107 Pass
108 Sovrum
109 Sovrum
109a Klädkammare

2026-02-17

BET	ÄNDRING AVSER		DATUM	Sign.
RELATIONSHANDLING				
TRASTEN 14				
				
A	URBAN COUTURE ARKITEKTER, Tel: +46 76 268 92 92			
UPPDRAG NR	RITAD AV		HANDLÄGGARE	
2505	AK		AK	
DATUM	ANSVARIG			
	Koen Kragting, Louise Jalilian			
Ombyggnation av vindsvåning				
PLAN 6, LGH 1601				
SKALA A3 1:75	NUMMER		BET	
	A-40-1-16010			

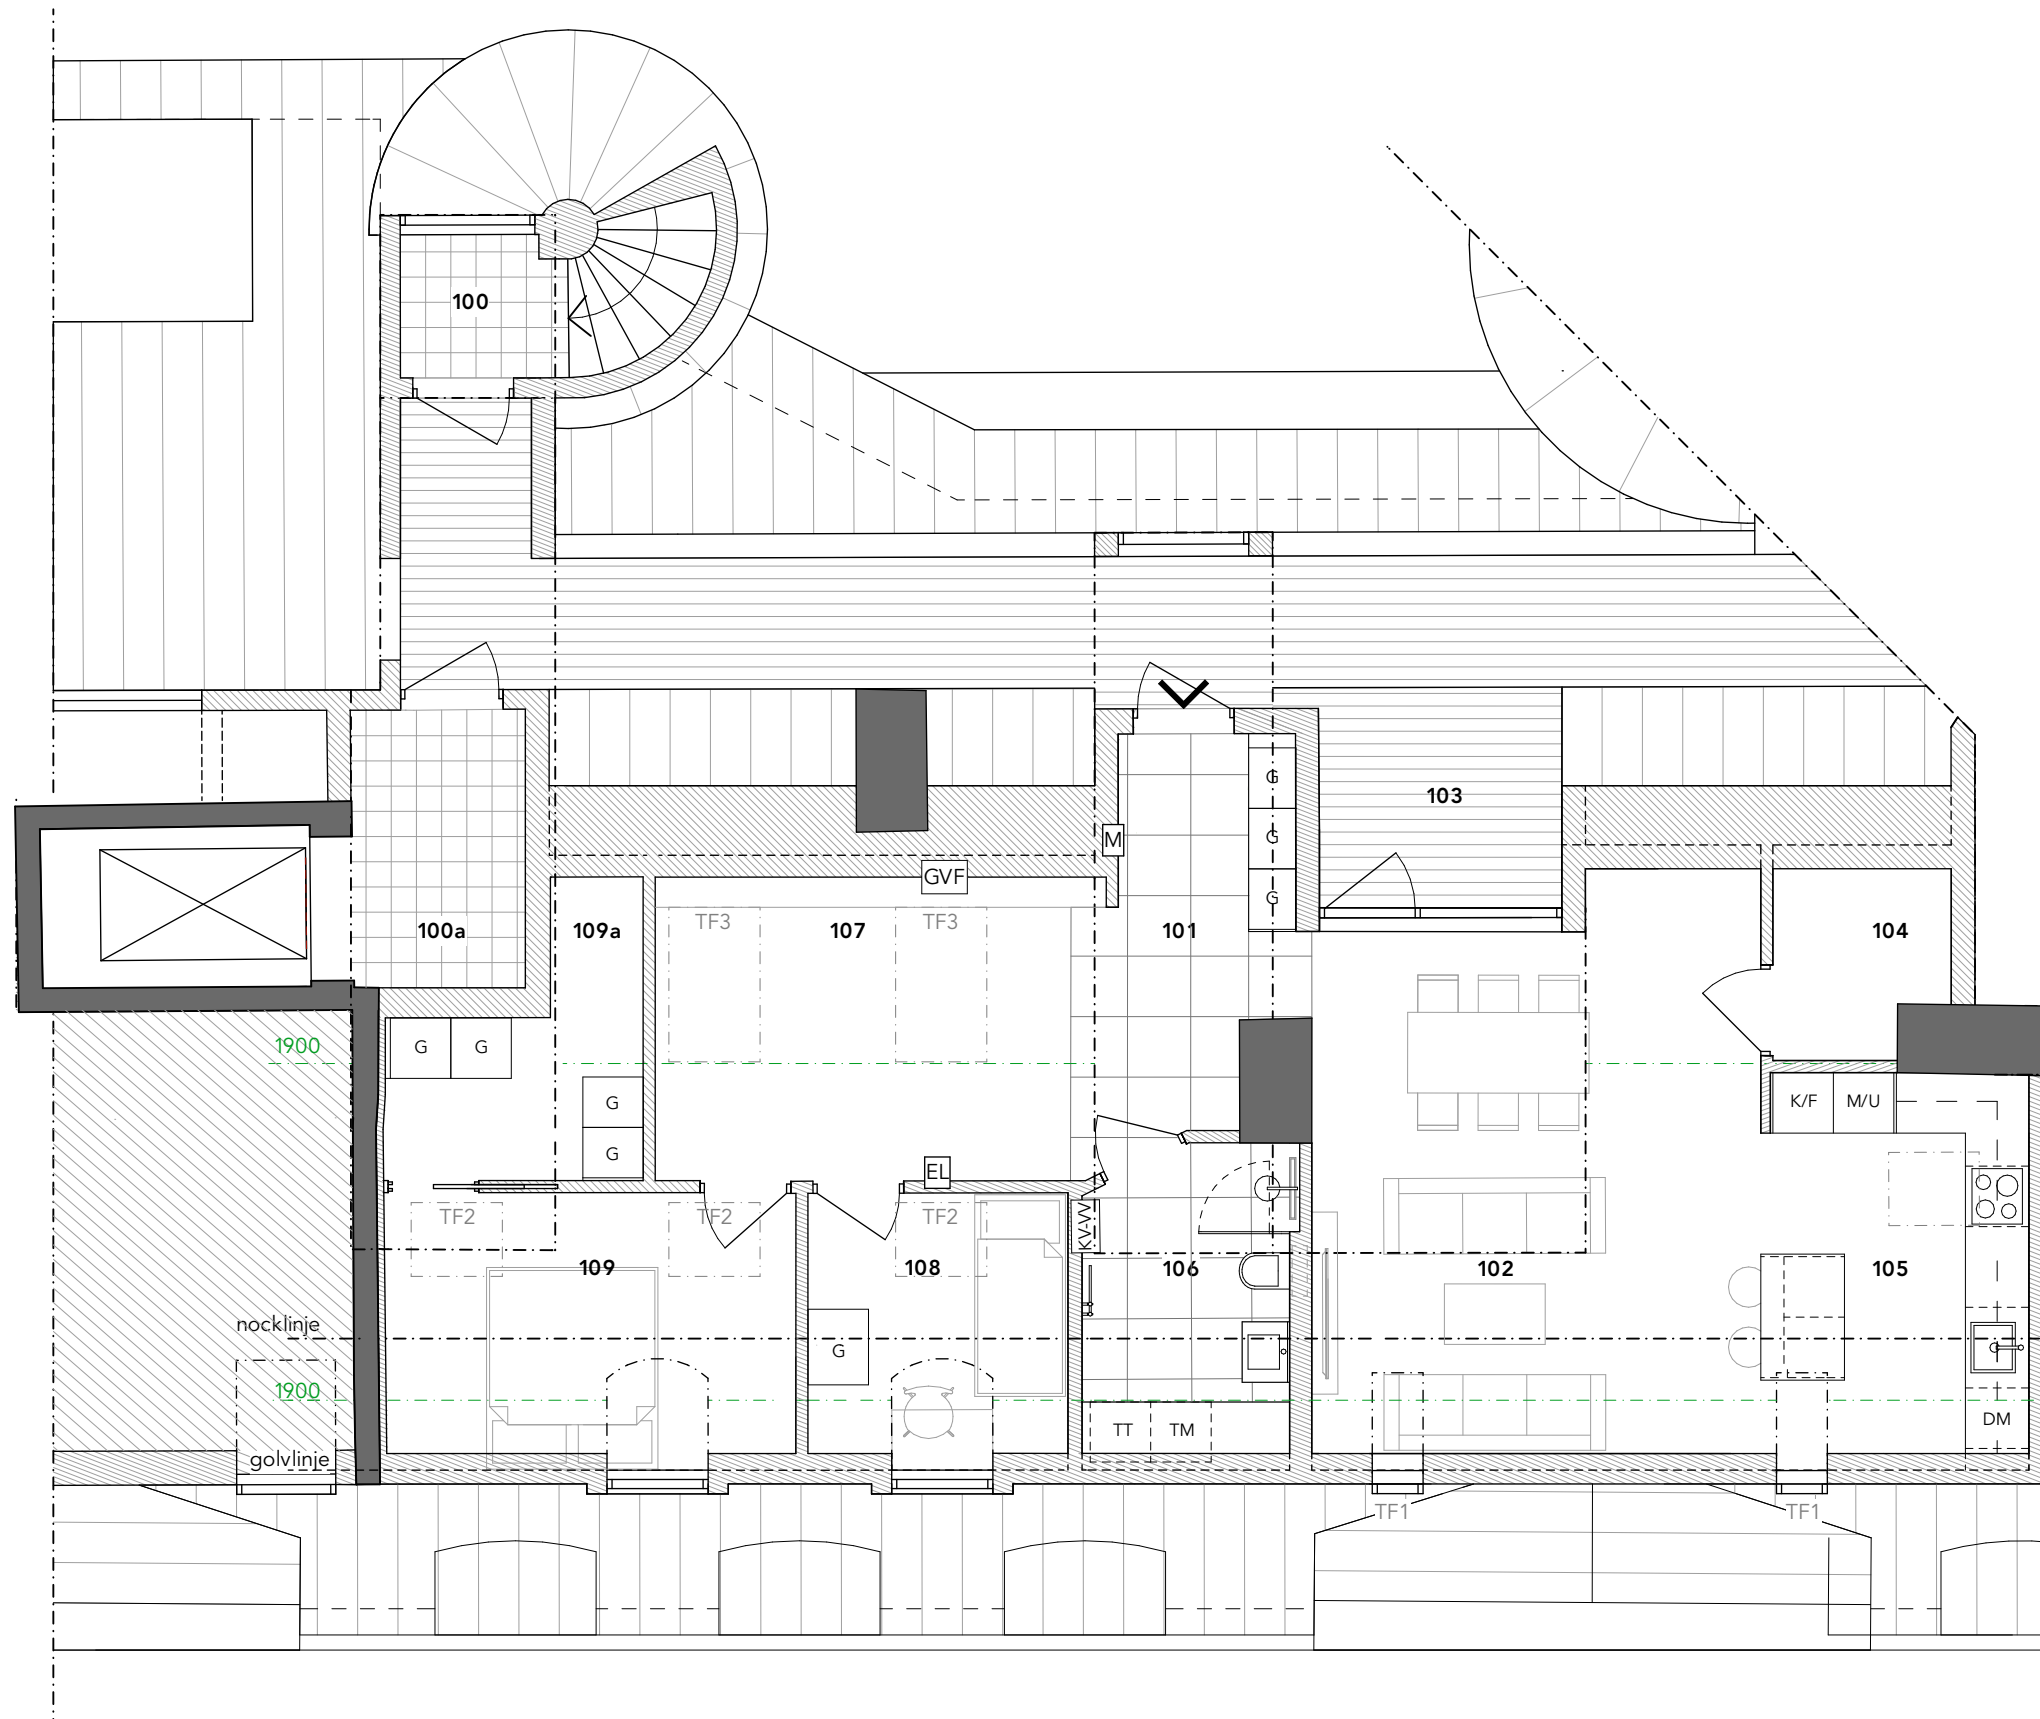

0 5 10m
skala 1:75 (A3)