
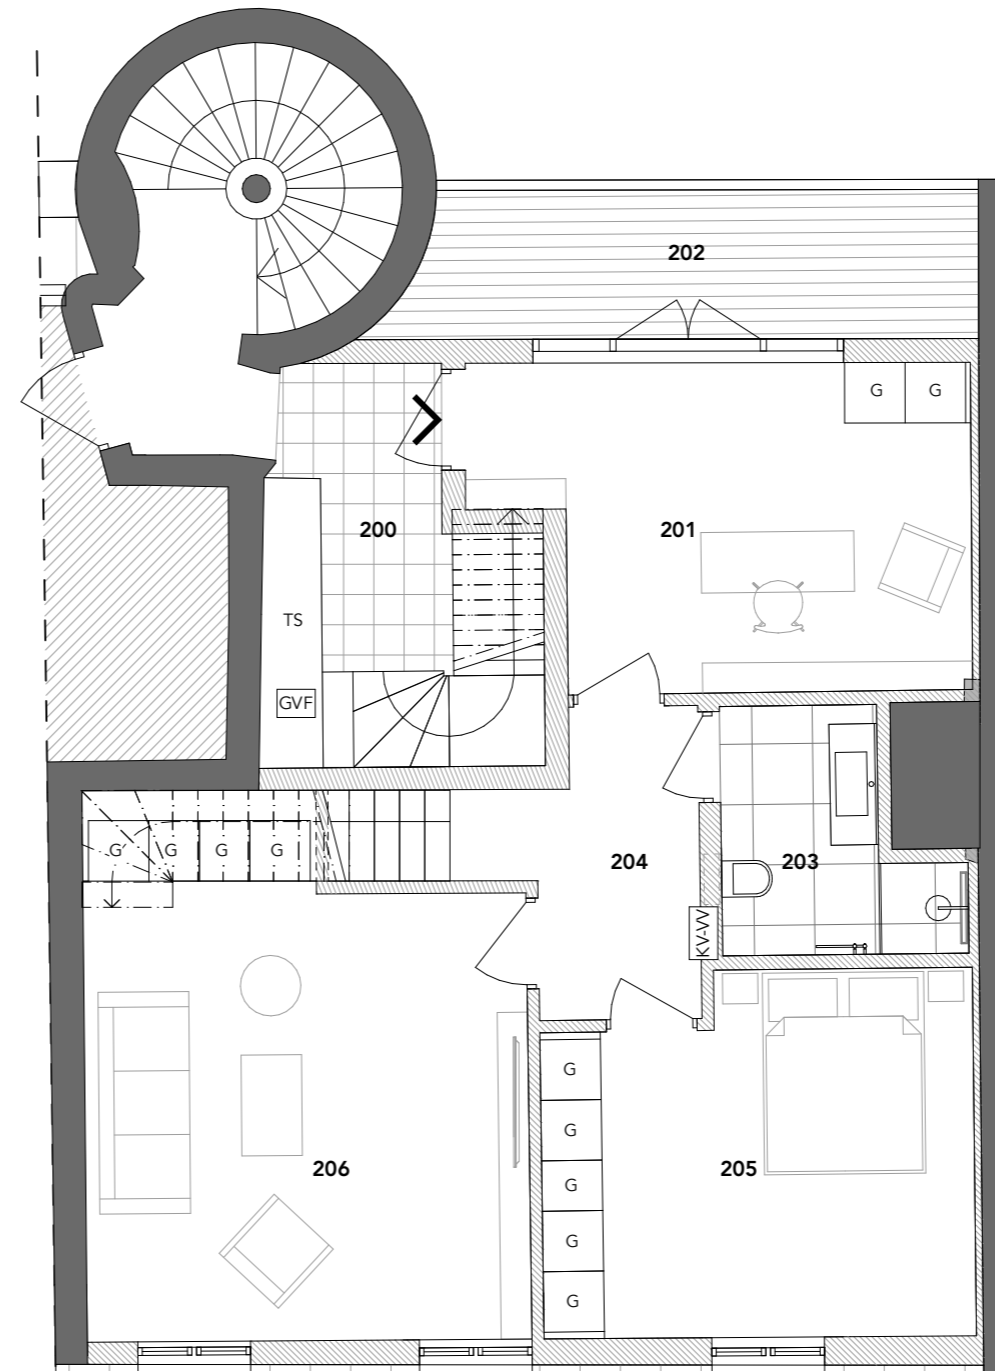


LGH 1603

Valhallavägen 56
 LGH BOA: 62,9+79,3=142m²

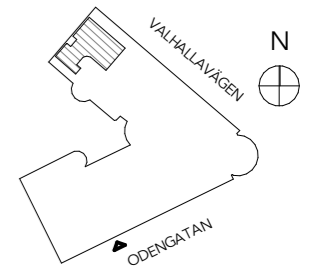


FÖRKLARING



- G - garderob
- TS - teknikskåp
- BH - bokhylla
- F - fönster
- P - parti
- D - innerdörr
- SD - stäldörr/tamburdörr
- GVF - fördelarskåp för GV
- KV-VV - kall / varmvatten

- 200 Trapphall
- 201 Arbetsrum
- 202 Altan
- 203 Badrum
- 204 Pass/Trappa
- 205 Sovrum
- 206 Allrum / Sovrum

2026-02-17

BET	ÄNDRING AVSER	DATUM	Sign.
RELATIONSHANDLING			
TRASTEN 14			
A URBAN COUTURE ARKITEKTER, Tel: +46 76 268 92 92			
LUPPORD NR	RITAD AV	HANDLÄGGARE	
2505	AK	AK	
DATUM	ANSVARIG		
	Koen Kragting, Louise Jalilian		
Ombyggnation av vindsvåning			
PLAN 5, LGH 1603			
SKALA A3	NUMMER	BET	
1:75	A-40-1-16032		

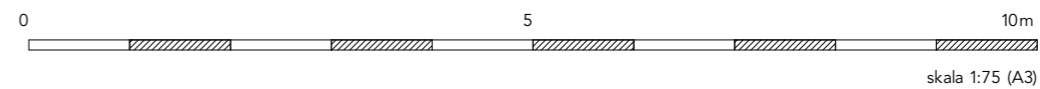

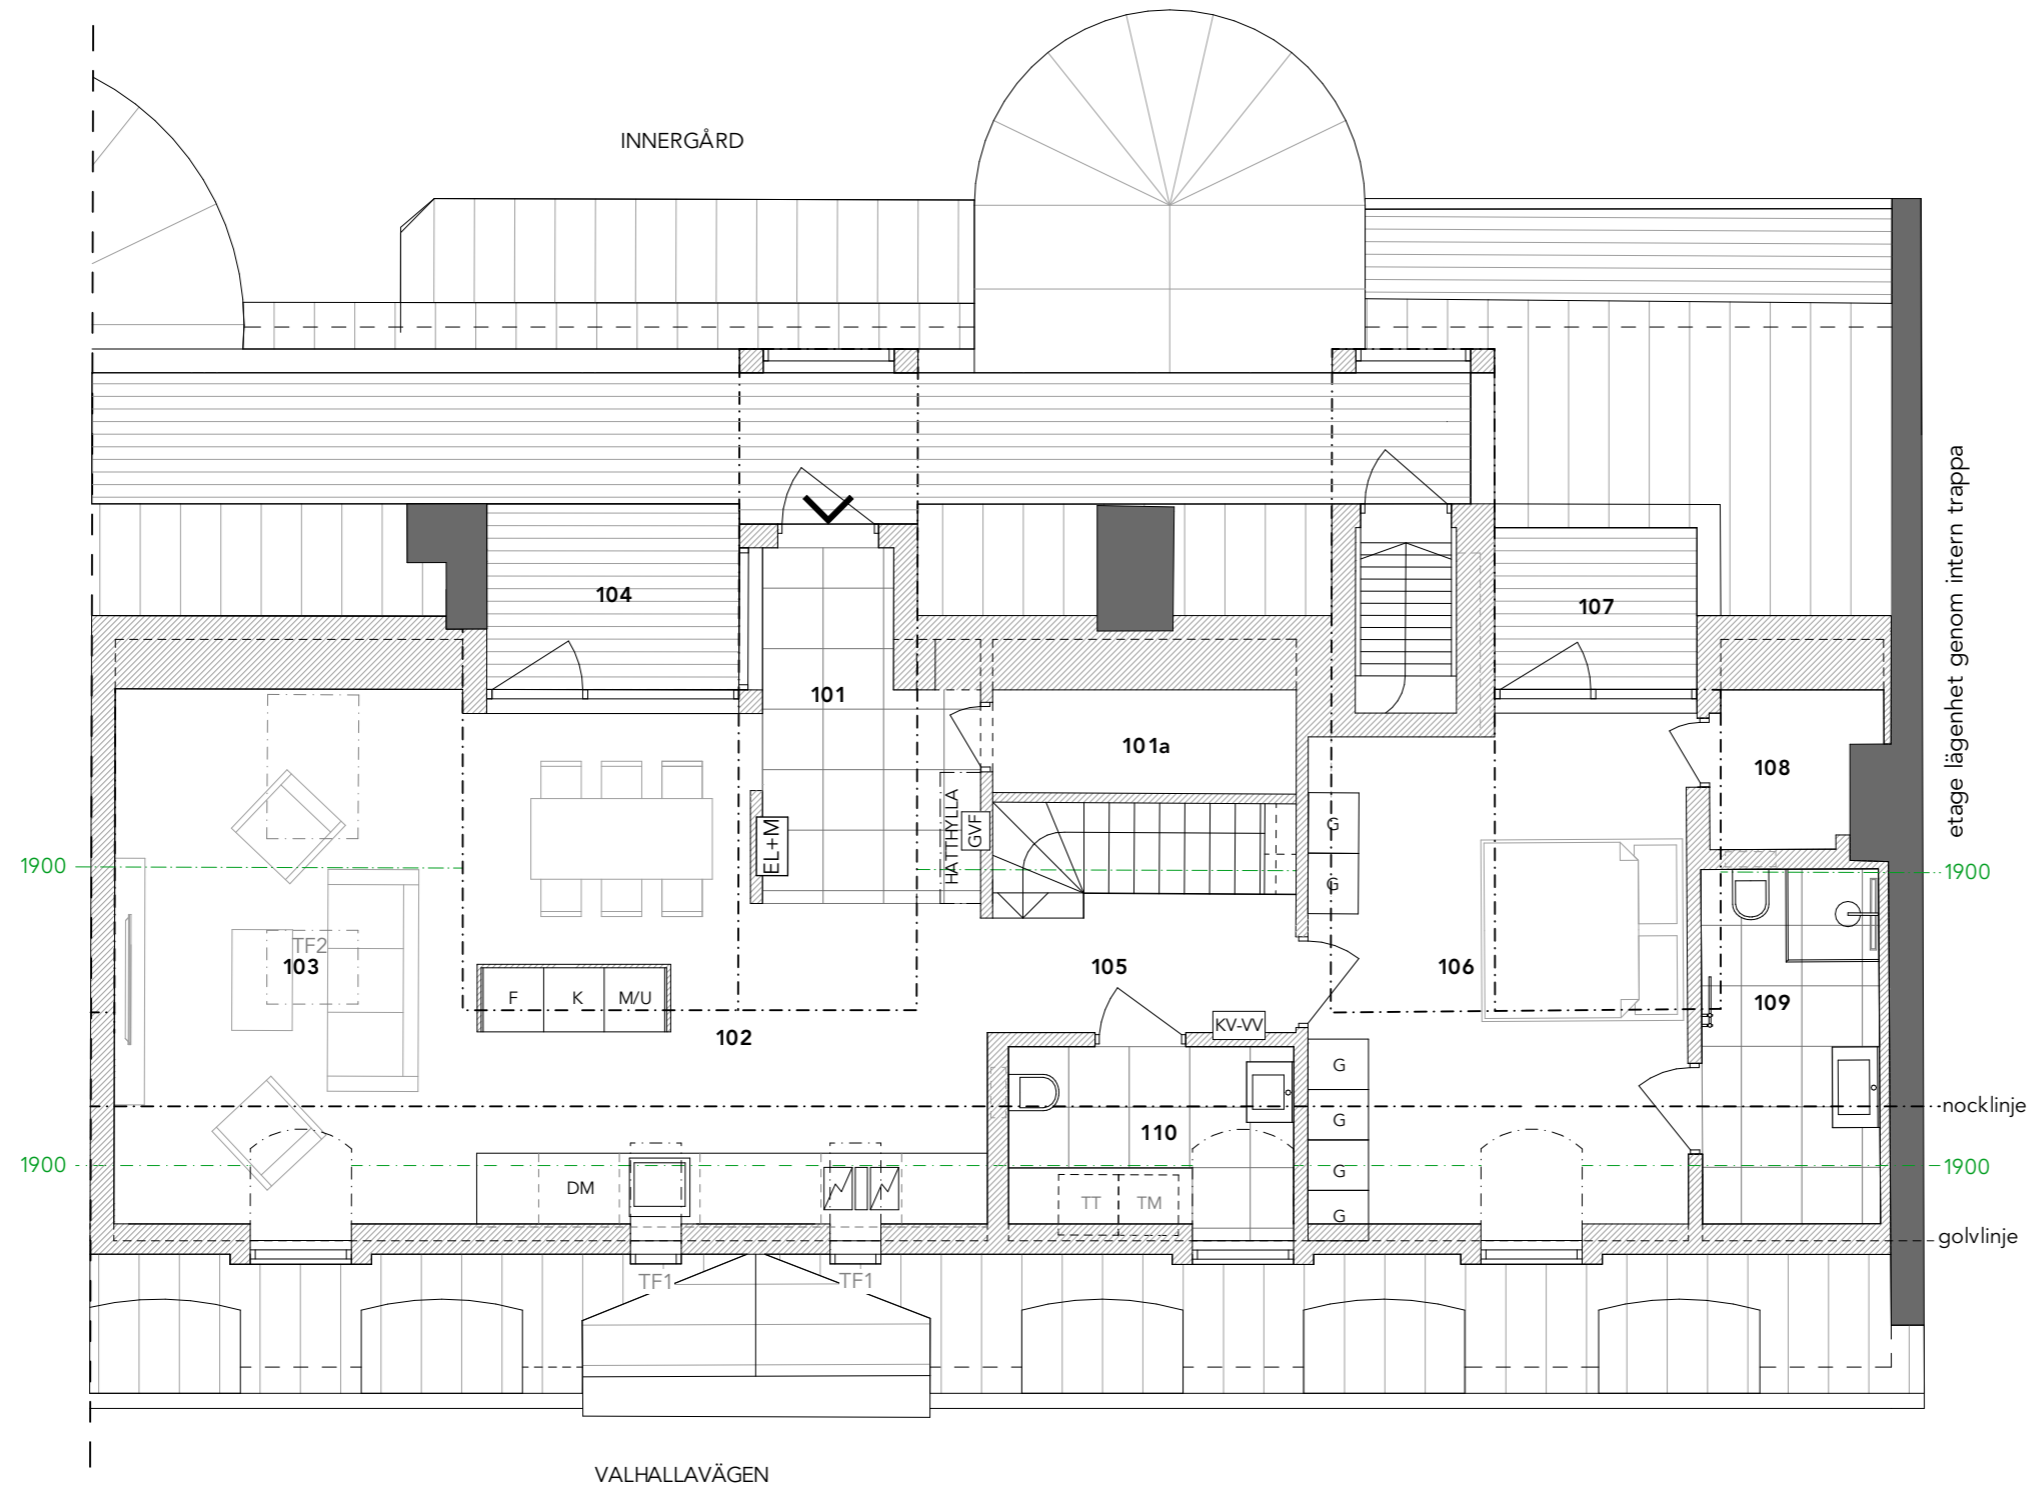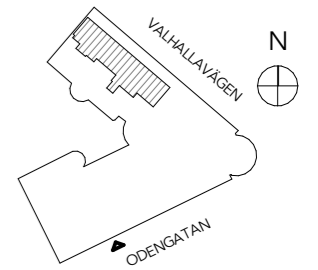

FÖRKLARING

- TM - tvättmaskin
- TT - torktumlare
- G - garderob
- K/F - kyl/frys
- DM - diskmaskin
- M/U - mikro/ugn
- TF - takfönster
- SK - skåp
- EL+M - el, och mediacentral
- GVF - fördelarskåp för GV
- KV-VV - kall / varmvatten

- 101 Entré
- 101a Förråd
- 102 Kök/Matsal
- 103 Vardagsrum
- 104 Altan
- 105 Pass/Trappa
- 106 Sovrum
- 107 Altan
- 108 Förråd
- 109 Badrum
- 110 WC/Tvätt

etage lägenhet genom intern trappa

nocklinje

1900

golvljinje

2026-02-17

BET	ÄNDRING AVSER	DATUM	Sign.
RELATIONSHANDLING			
TRASTEN 14			
A	URBAN COUTURE ARKITEKTER, Tel: +46 76 268 92 92		
LUPPORD NR	RITAD AV	HANDLÄGGARE	
2505	AK	AK	
DATUM	ANSVARIG		
	Koen Kragting, Louise Jalilian		
Ombyggnation av vindsvåning			
PLAN 6, LGH 1603			
SKALA A3	NUMMER	BET	
1:75	A-40-1-16031		

