

VÄRMDÖ KOMMUN
Bygg- och miljökontoret
2010-09-23
Diari nr 1290/2005

1:51

1:7

1:95




1:112

1:8

1:113

1:12

Måttättning bostadshus och garage

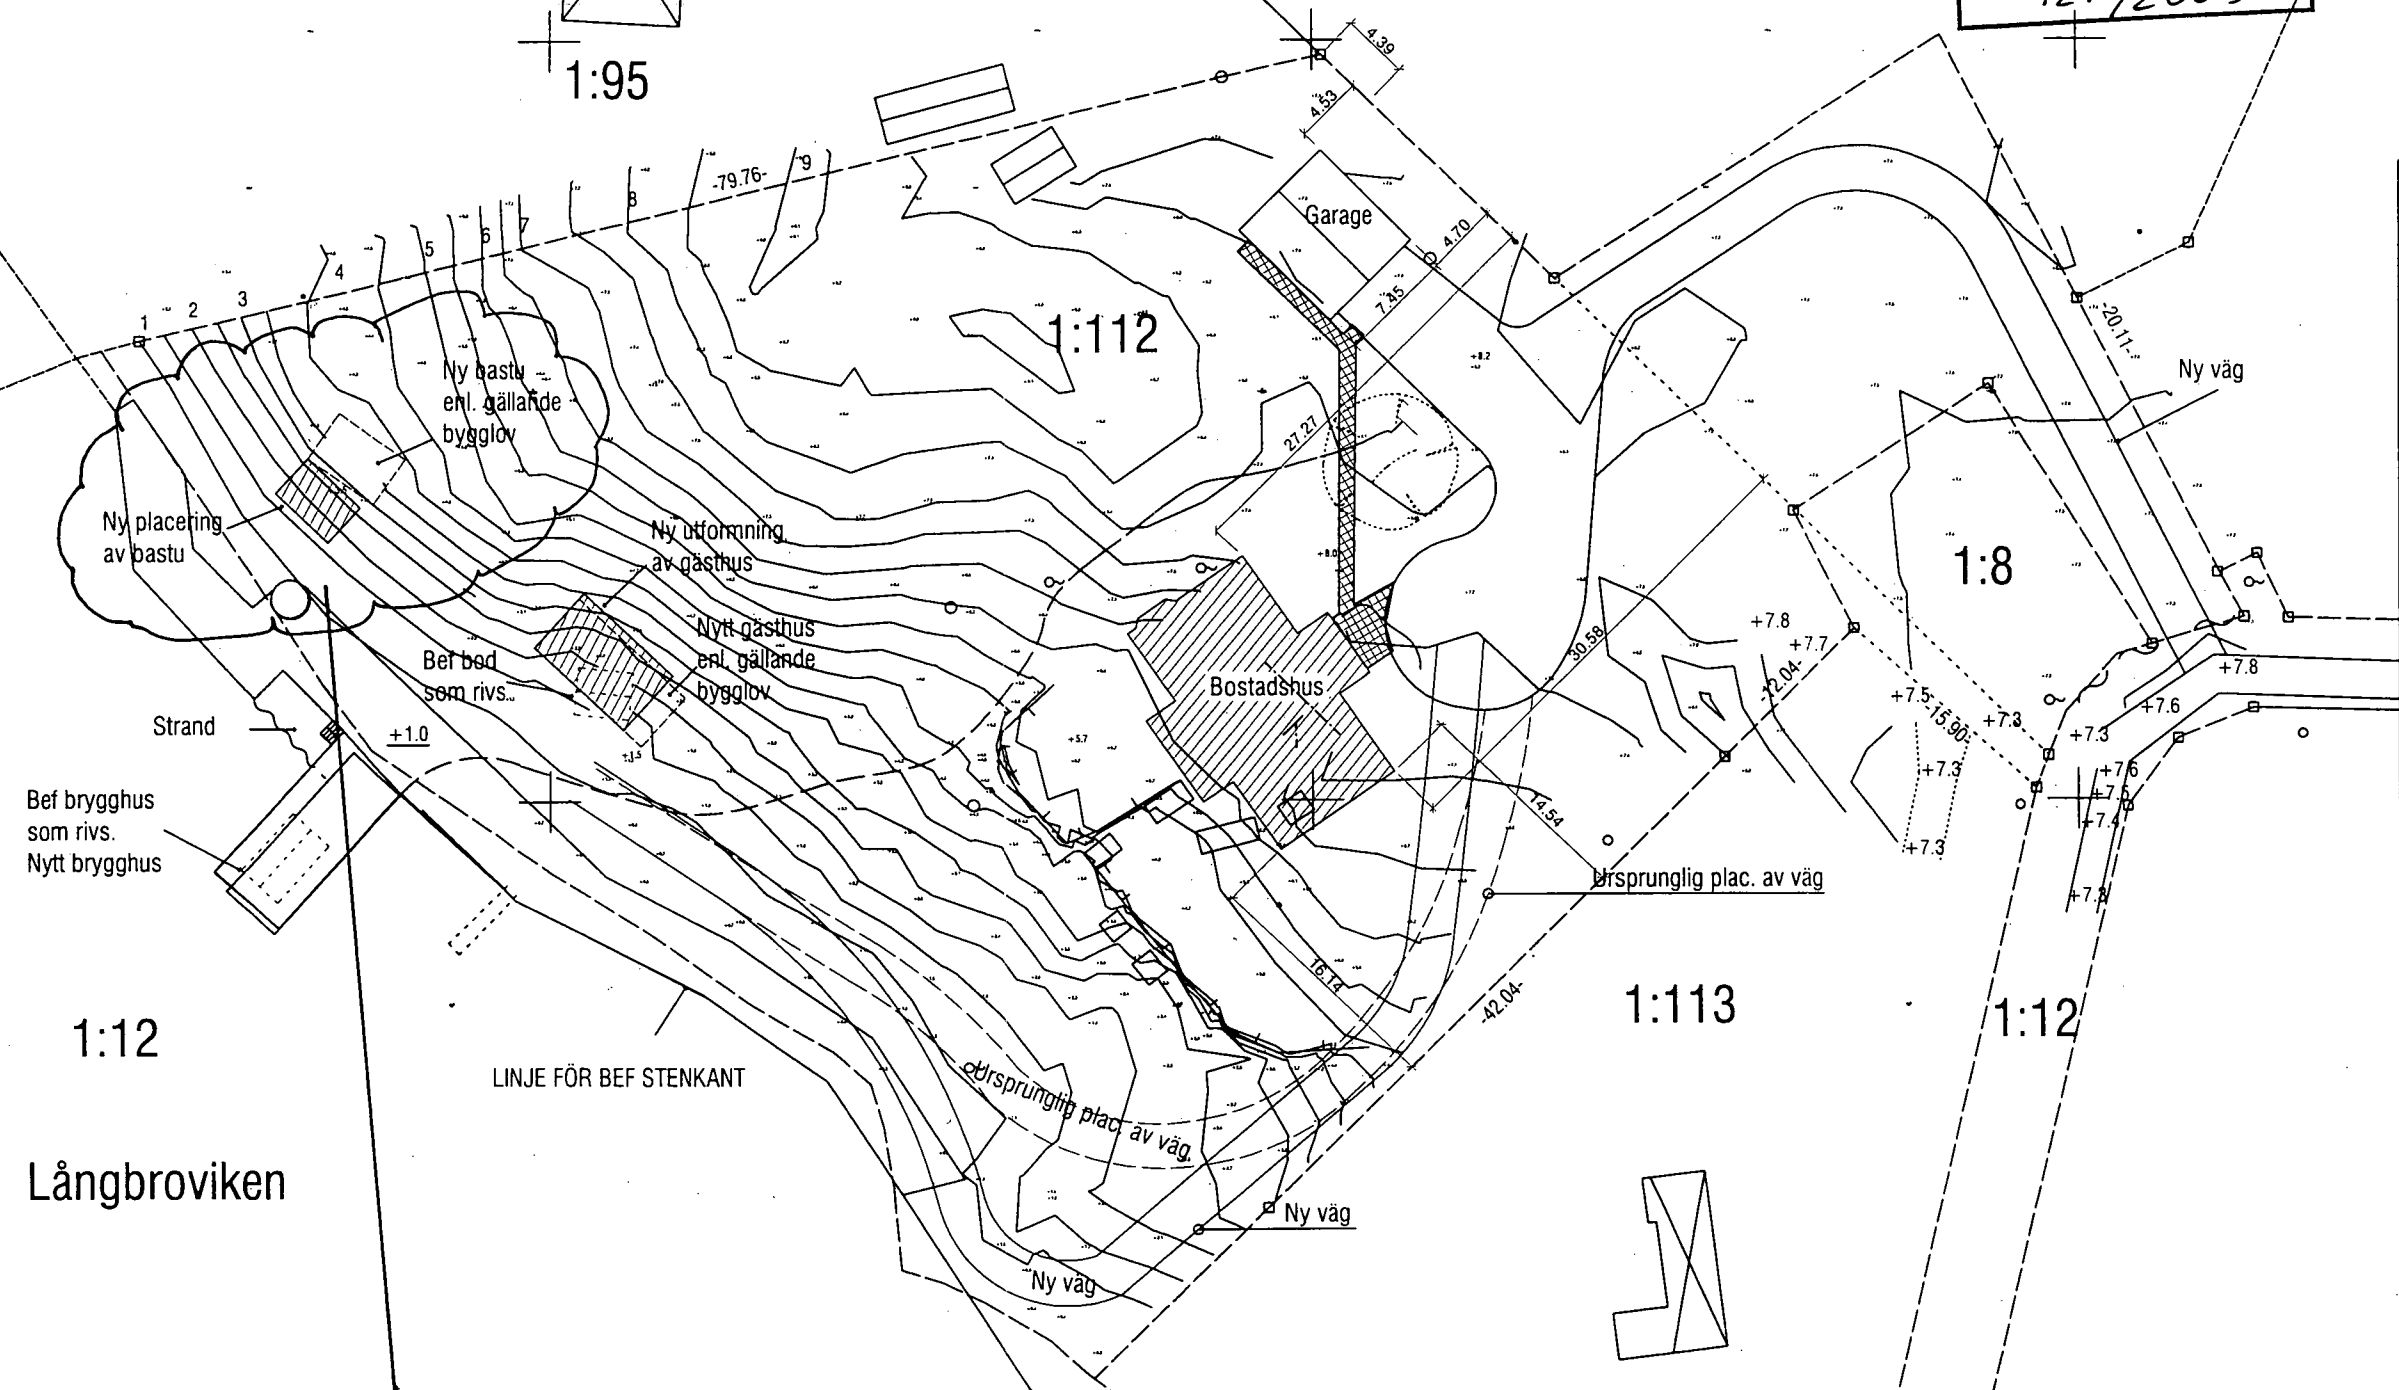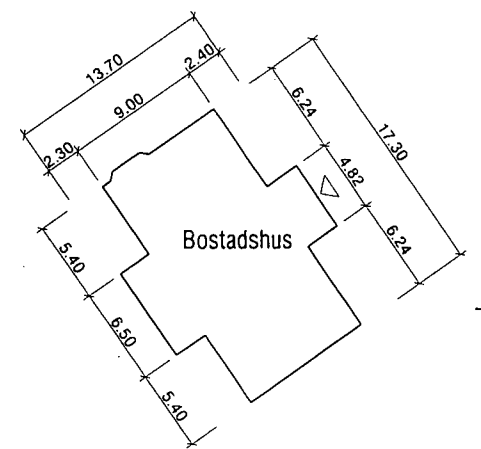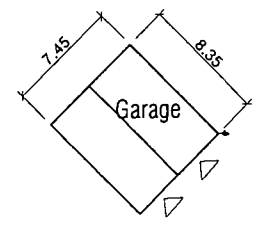

1:12
Långbroviken

NY PLACERING AV BASTU
BEDÖMS RYMNAS INOM
BEVILJAT BYGGLOV OCH
STRANDSKYDDSDISPENS.
MS. 2010-10-21

VÄRMDÖ KOMMUN
BYGG-, MILJÖ OCH
HÄLSOSKYDDSNÄMNDEN
GODKÄND
[Signature]
Handläggare
Datum 2010-10-21

F	REV AV RELATIONSHANDLING	TN	2010-09-17
E	REV AV RELATIONSHANDLING	TN	2010-08-10
D	REV AV RELATIONSHANDLING	TN	2010-05-18
RELATIONSHANDLING			
Villa Norrnäs Norrnäs 1:112 Värmdö			
TN arkitekter ab Nybyggnad 31 • 852 31 Sundevall • Tel 080-15 72 00			
UPPDRAG NR	RITAD AV	HANDLAGGARE	
	NJ	T.Nilsson	
DATUM	ANSVARIG		
2006-10-02			
Norrnäs 1:112, Värmdö			
Nybyggnad av enbostadshus. Situationsplan			
SKALA	HUMMER	T BET	
1:500(A3)	A303:01	F	